

鄂温克族自治县自然资源局



建设工程竣工规划核实意见书

核字第：1507242025HY0008572 号

建设单位(个人)	鄂温克族自治县教育局
建设项目名称	鄂温克族自治县伊敏苏木中心校 教学综合楼建设项目
建设位置	鄂温克族自治县伊敏苏木
建设规模	总用地面积：49914.28 平方米； 总建筑面积：1665.13 平方米，其中地上面积 1665.13 平方米，地下面积 0 平方米。
建设工程规划 许可证编号	建字第：150724202200030 号
备注	2203-150724-04-01-554084

根据《中华人民共和国城乡规划法》第四十五条、《内蒙古自治区城乡规划条例》第四十五条，同意通过建设工程竣工规划核实。

附件：规划核实平面图




X=53658
Y=48161
X=53658
Y=48161
鄂温克族自治旗自然资源局

2025年9月26日

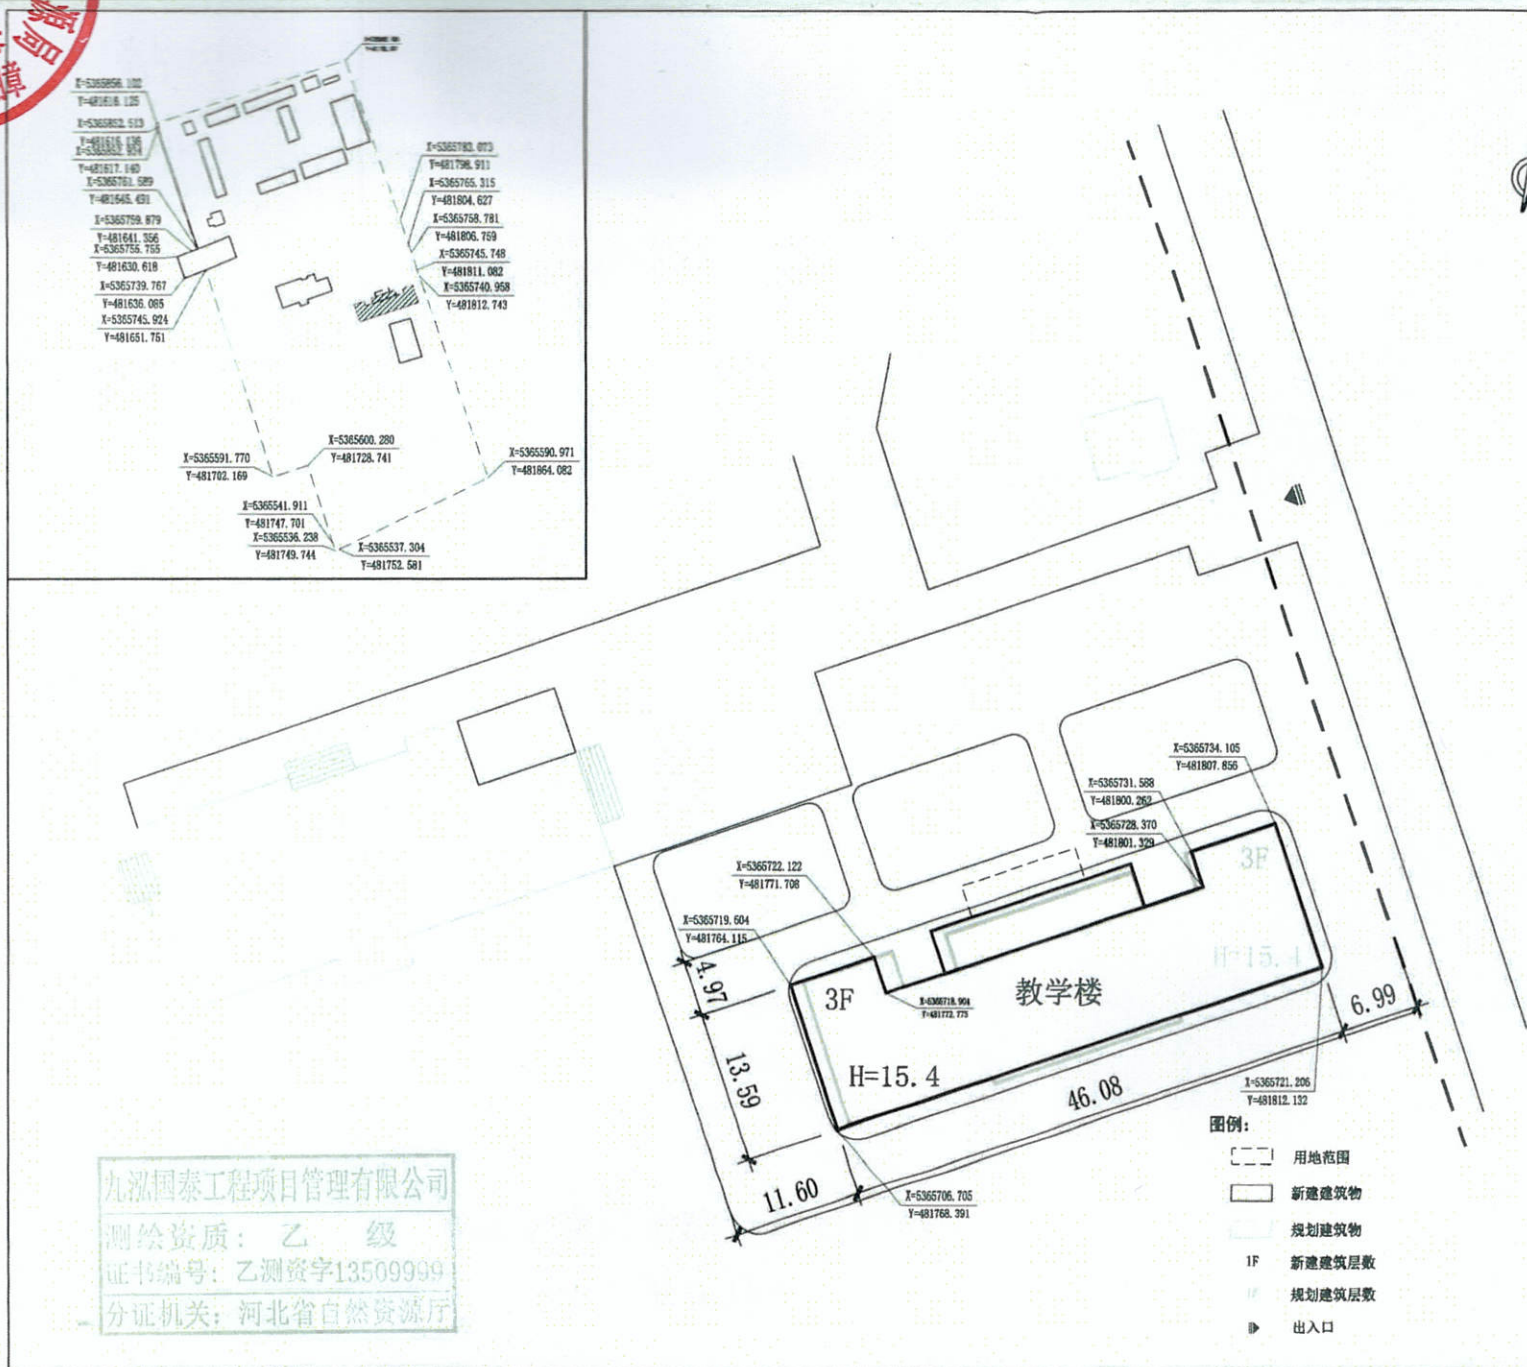

规划图技术经济指标

项目	计量单位	数值	备注
1 规划总用地	m ²	49914.28	
2 建筑占地面积	m ²	3246.54	
3 建筑密度	m ²	6.5	
4 总建筑面积	m ²	5312.22	
原有建筑面积	m ²	3658.74	
新建建筑面积	m ²	1653.48	
5 容积率		0.11	
6 绿地率	%	40	
7 建筑高度	m	15.4	

竣工图技术经济指标

项目	计量单位	数值	备注
1 规划总用地	m ²	49914.28	
2 建筑占地面积	m ²	3258.19	
3 建筑密度	m ²	6.5	
4 总建筑面积	m ²	5323.87	
原有建筑面积	m ²	3658.74	
新建建筑面积	m ²	1665.13	
5 容积率		0.11	
6 建筑高度	m	15.4	

九泓国泰工程项目管理有限公司
 测绘资质：乙 级
 证书编号：乙测资字13509999
 分证机关：河北省自然资源厅

- 图例：
- 用地范围
 - 新建建筑物
 - 规划建筑物
 - 1F 新建建筑层数
 - 1F 规划建筑层数
 - ▶ 出入口

单位 九泓国泰工程项目管理有限公司	图名 竣工图	项目名称 鄂温克族自治旗伊敏苏木中心校 教学综合楼建设项目	业主 鄂温克族自治旗教育局	测量人员 赵红梅	审核人员 丁志明
----------------------	-----------	-------------------------------------	------------------	-------------	-------------