

鄂温克族自治县自然资源局




建设工程竣工规划核实意见书

核字第：1507242025HY0005577 号

建设单位(个人)	鄂温克族自治县教育局
建设项目名称	鄂温克旗第二中学实验楼建设项目
建设位置	鄂温克族自治县大雁镇
建设规模	总用地面积：75810.83 平方米； 总建筑面积：2703.86 平方米，其中地上面积 2703.86 平方米，地下面积 0 平方米。
建设工程规划 许可证编号	建字第：150724201710-1 号
备注	2017-150724-82-01-012957

根据《中华人民共和国城乡规划法》第四十五条、《内蒙古自治区城乡规划条例》第四十五条，同意通过建设工程竣工规划核实。

附件：规划核实平面图



鄂温克族自治旗自然资源局

2025年4月22日





规划总图技术经济指标

项 目	计 量 单 位	数 值	备 注
1 占地面积	m²	1095.42	
2 总建筑面积	m²	2707.40	
3 建筑层数	层	1-3	
4 建筑高度	m	3-10	

竣工总图技术经济指标

项 目	计 量 单 位	数 值	备 注
1 用地面积	m²	75810.83	
2 占地面积	m²	1095.42	
3 总建筑面积	m²	2703.86	
4 容积率		0.3	整个校园
5 建筑密度	%	14.40	整个校园
6 绿地率	%	30	整个校园
7 建筑层数	层	1-3	
8 建筑高度	m	3-10	

图例:

- 用地范围
- 规划建筑物
- 竣工建筑物
- 规划建筑层数
- 已建建筑层数
- 出入口

说明:

- 1、本项目位于鄂温克旗大雁镇，鄂温克旗第二中学校园内。
- 2、本图为鄂温克旗第二中学实验楼竣工图，新建总建筑面积为2703.86平方米。
- 3、本图尺寸均以米计。
- 4、本图采用三度带CGCS2000坐标系。

九泓国泰工程项目管理有限公司
测绘资质：乙 级

单位证书编号：乙测资字13509999	图名	项目名称	业主	测量人员	审核人员
九泓国泰工程项目管理有限公司	竣工图	鄂温克第二中学实验楼	鄂温克族自治旗教育局	张松	郭志明